441/1

441/2

441/7

441/4

441/5

446

445

355

Gths

Gths

Schrebergarten (Vegetation Holz)

Gebüsch/ Vegetation Holz

Schrebergarten

Schrebergarten

Wiese

Kiesweg (teils verwachsen)

Beton

Böschungssicherung (Holz)

Schussen

Böschungssicherung (Beton)

Böschungssicherung (Holz)

Böschungssicherung (Beton)

541.48
540.81
541.92
540.06
541.48
541.68
542.01
541.90
541.81
540.97
540.43
541.55
541.63
541.90
541.50
541.72
540.16
541.75
540.35
542.37
542.46
541.85
542.37
542.52
543.10
542.43
542.42
542.59
542.68
542.29
542.48
542.40
542.38
540.66
542.50B
542.50
542.44
540.11
541.51
542.61
541.59
540.39
542.10
539.95
541.33
541.87
542.01
540.04
541.45
540.32
542.02
541.84
541.32
540.18
540.41
541.94
541.51
540.00
541.65
541.81

Legende Bestand

- Grenze aus dem Liegenschaftskataster
- Fahrbahnrand (befestigt)
- Fahrbahnrand (unbefestigt)
- Böschung
- Mauer
- Hecke
- Zaun
- Umgrenzung Gebüsch
- Geländelinie
- Schachtdeckel
- Wasserschacht
- Beleuchtungsmast
- Poller
- Wasserschieber
- Unterflurhydrant
- Fallrohr
- Muldeneinlauf
- Verkehrszeichen
- Einlaufschacht
- Einlaufschacht
- Gaschieber
- Überflurhydrant
- Festpunkt
- Obstbaum
- Laubbaum
- Busch
- Nadelbaum

Schnitt B-B

1: 50

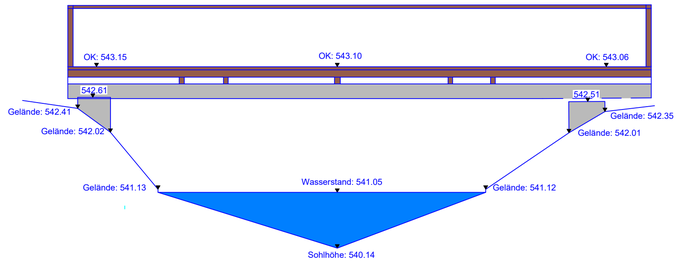

Nr.	Datum	Zeichen	Inhalt der Änderung

HÖHENSYSTEM:
- ☒ DHHN2016 (HST170)
- ☐ DHHN92 (HST160)
- ☐ DHHN12 (HST130)
- ☐ örtlicher Kanalbestand
- ☐ Lokal

LAGESYSTEM:
- ☒ Gauß-Krüger
- ☐ UTM
- ☐ Lokal

ZIMMERMANN Ingenieurgesellschaft mbH

STRASSEN- UND VERKEHRSPLANUNG
KANALISATION / KANALSANIERUNG
REGENWASSERBEHANDLUNG
WASSERBAU / HOCHWASSERSCHUTZ
WASSERVERSORGUNG
HOCHBAU / INGENIEURBAU / ARCHITEKTUR
INGENIEURVERMESSUNGEN
BRÜCKENBAU / -SANIERUNGEN
SPORT- / FREIZEITANLAGEN
SIGE-KOORDINATION

88279 AMTZELL | FOHLENWEIDE 41 | TEL.:07520/96666-0 | FAX:07520/96666-89 | e-MAIL:INFO@ZI-ING.DE

Vorhabensträger:
Stadt Aulendorf

Anlage 1
Plan 1
Projekt Nr.: ZM-18-A431

Projekt:
Ersatzneubau Brücke u.d. Schussen bei Harsch

Bestandsplan

	Datum	Zeichen
bearbeitet	10.09.2020	mast

Lageplan

M = 1 : 250

Aufgestellt:
Amtzell, den
Zimmermann Ingenieurgesellschaft mbH

Vorhabensträger:
Stadt Aulendorf